ZAŁĄCZNIK DO ZAŚWIADCZENIA O SAMODZIELNOŚCI LOKALU

Nazwa inwestycji:
BUDOWA CZTERECH BUDYNKÓW MIESZKALNYCH WIELORODZINNYCH WRAZ Z GARAŻAMI PODZIEMNYMI, DZ. NR 97/11, OBRĘB 05, PIŃCZÓW, UL. SIEDMIOLASKI 1A

NUMER MIESZKANIA: 15
KONDYGNACJA: IV
PIĘTRO: III piętro
NUMER KOM. LOKATORSKIEJ: -
PIĘTRO: -

SIEDMIOLASKI ESTATE

POMIAR POWIERZCHNI:
85,83m^2
wg normy PN-ISO 9836:2015-12

Inwestor:
INWEST - R Sp. z o.o.
ul. Nowowiejska 52a, 28-400 Pińczów
INWESTR

POWYKONAWCZY POMIAR POWIERZCHNI:

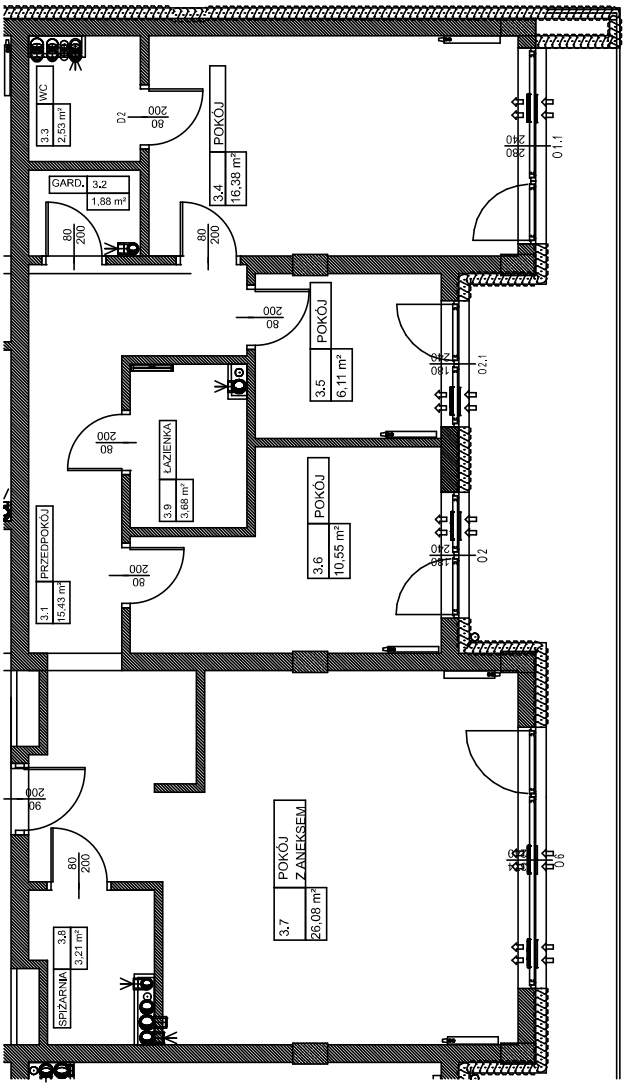

ul. Siedmiolaski 1A/15

numer pom.	nazwa pomieszczenia	powierzchnia
3.1	przedpokój	15,43 m^2
3.2	garderoba	1,88 m^2
3.3	WC	2,53 m^2
3.4	pokój	16,36 m^2
3.5	pokój	6,11 m^2
3.6	pokój	10,55 m^2
3.7	pokój z aneksem	26,08 m^2
3.8	spiżarnia	3,21 m^2
3.9	łazienka	3,68 m^2

RAZEM	85,83 m^2
KOMÓRKA LOKATORSKA	0,00 m^2
OGÓŁEM	85,83 m^2

BALKON/TARAS	21,10 m^2
TARAS ZIELONY	0,00 m^2

LOKALIZACJA LOKALU MIESZKALNEGO

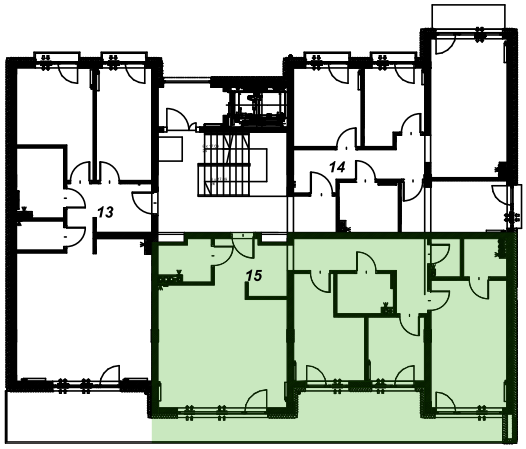
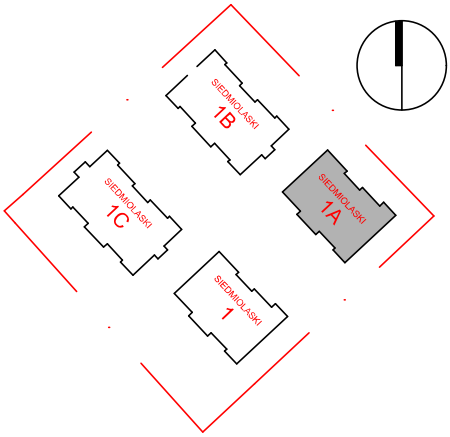
LOKALIZACJA BUDYNKU