ZAŁĄCZNIK DO ZAŚWIADCZENIA O SAMODZIELNOŚCI LOKALU

Nazwa inwestycji:
BUDOWA CZTERECH BUDYNKÓW MIESZKALNYCH WIELORODZINNYCH WRAZ Z GARAŻAMI PODZIEMNYMI, DZ. NR 97/11, OBRĘB 05, PIŃCZÓW, UL. SIEDMIOLASKI 1C

NUMER MIESZKANIA: 11
KONDYGNACJA: III
PIĘTRO: II piętro
NUMER KOM. LOKATORSKIEJ: -
PIĘTRO: -

SIEDMIOLASKI ESTATE

POMIAR POWIERZCHNI:
57,86m²
wg normy PN-ISO 9836:2015-12

Inwestor:
INWEST - R Sp. z o.o.
ul. Nowowiejska 52a, 28-400 Pińczów

INWESTR

POWYKONAWCZY POMIAR POWIERZCHNI:

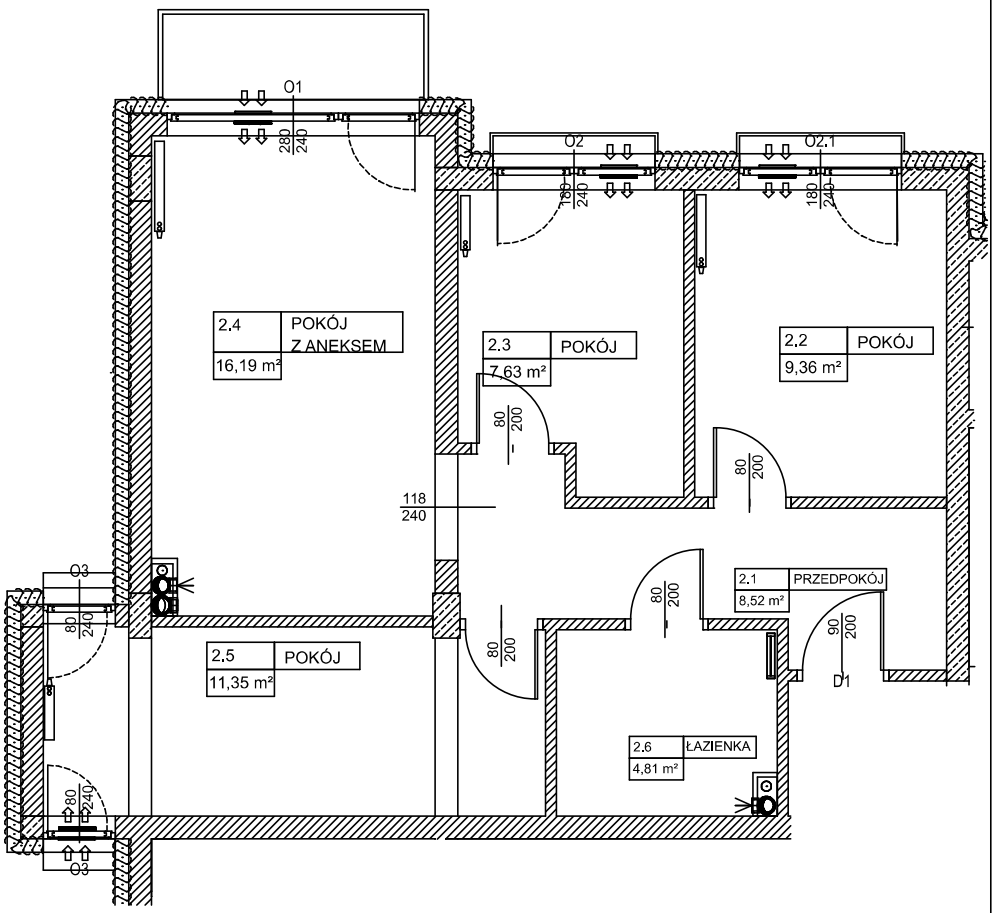

UDZIAŁ W CZĘŚCIACH WSPÓLNYCH: 5786/377271

ul. Siedmiolaski 1C/11

numer pom.	nazwa pomieszczenia	powierzchnia
2.1	przedpokój	8,52 m²
2.2	pokój	9,36 m²
2.3	pokój	7,63 m²
2.4	pokój z aneksem	16,19 m²
2.5	pokój	11,35 m²
2.6	łazienka	4,81 m²

RAZEM	57,86 m²
KOMÓRKA LOKATORSKA	0,00 m²
OGÓŁEM	57,86 m²

BALKON/TARAS	3,00 m²
TARAS ZIELONY	0,00 m²

LOKALIZACJA LOKALU MIESZKALNEGO

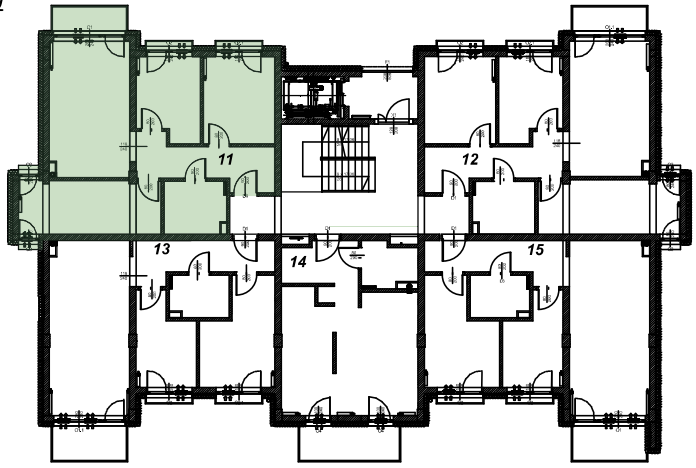
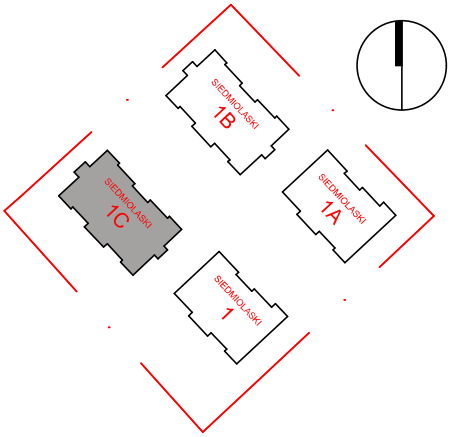
LOKALIZACJA BUDYNKU